

- Legende**
- 50 km/h
  - 40 km/h
  - ≤30 km/h

**Tübingen**  
 Universitätsstadt


Stadtplanung

**Bestandsplan**  
 Tempi auf klassifizierten und  
 Durchgangsstraßen - innerorts

Maßstab: ohne

Datum: 22.03.2021



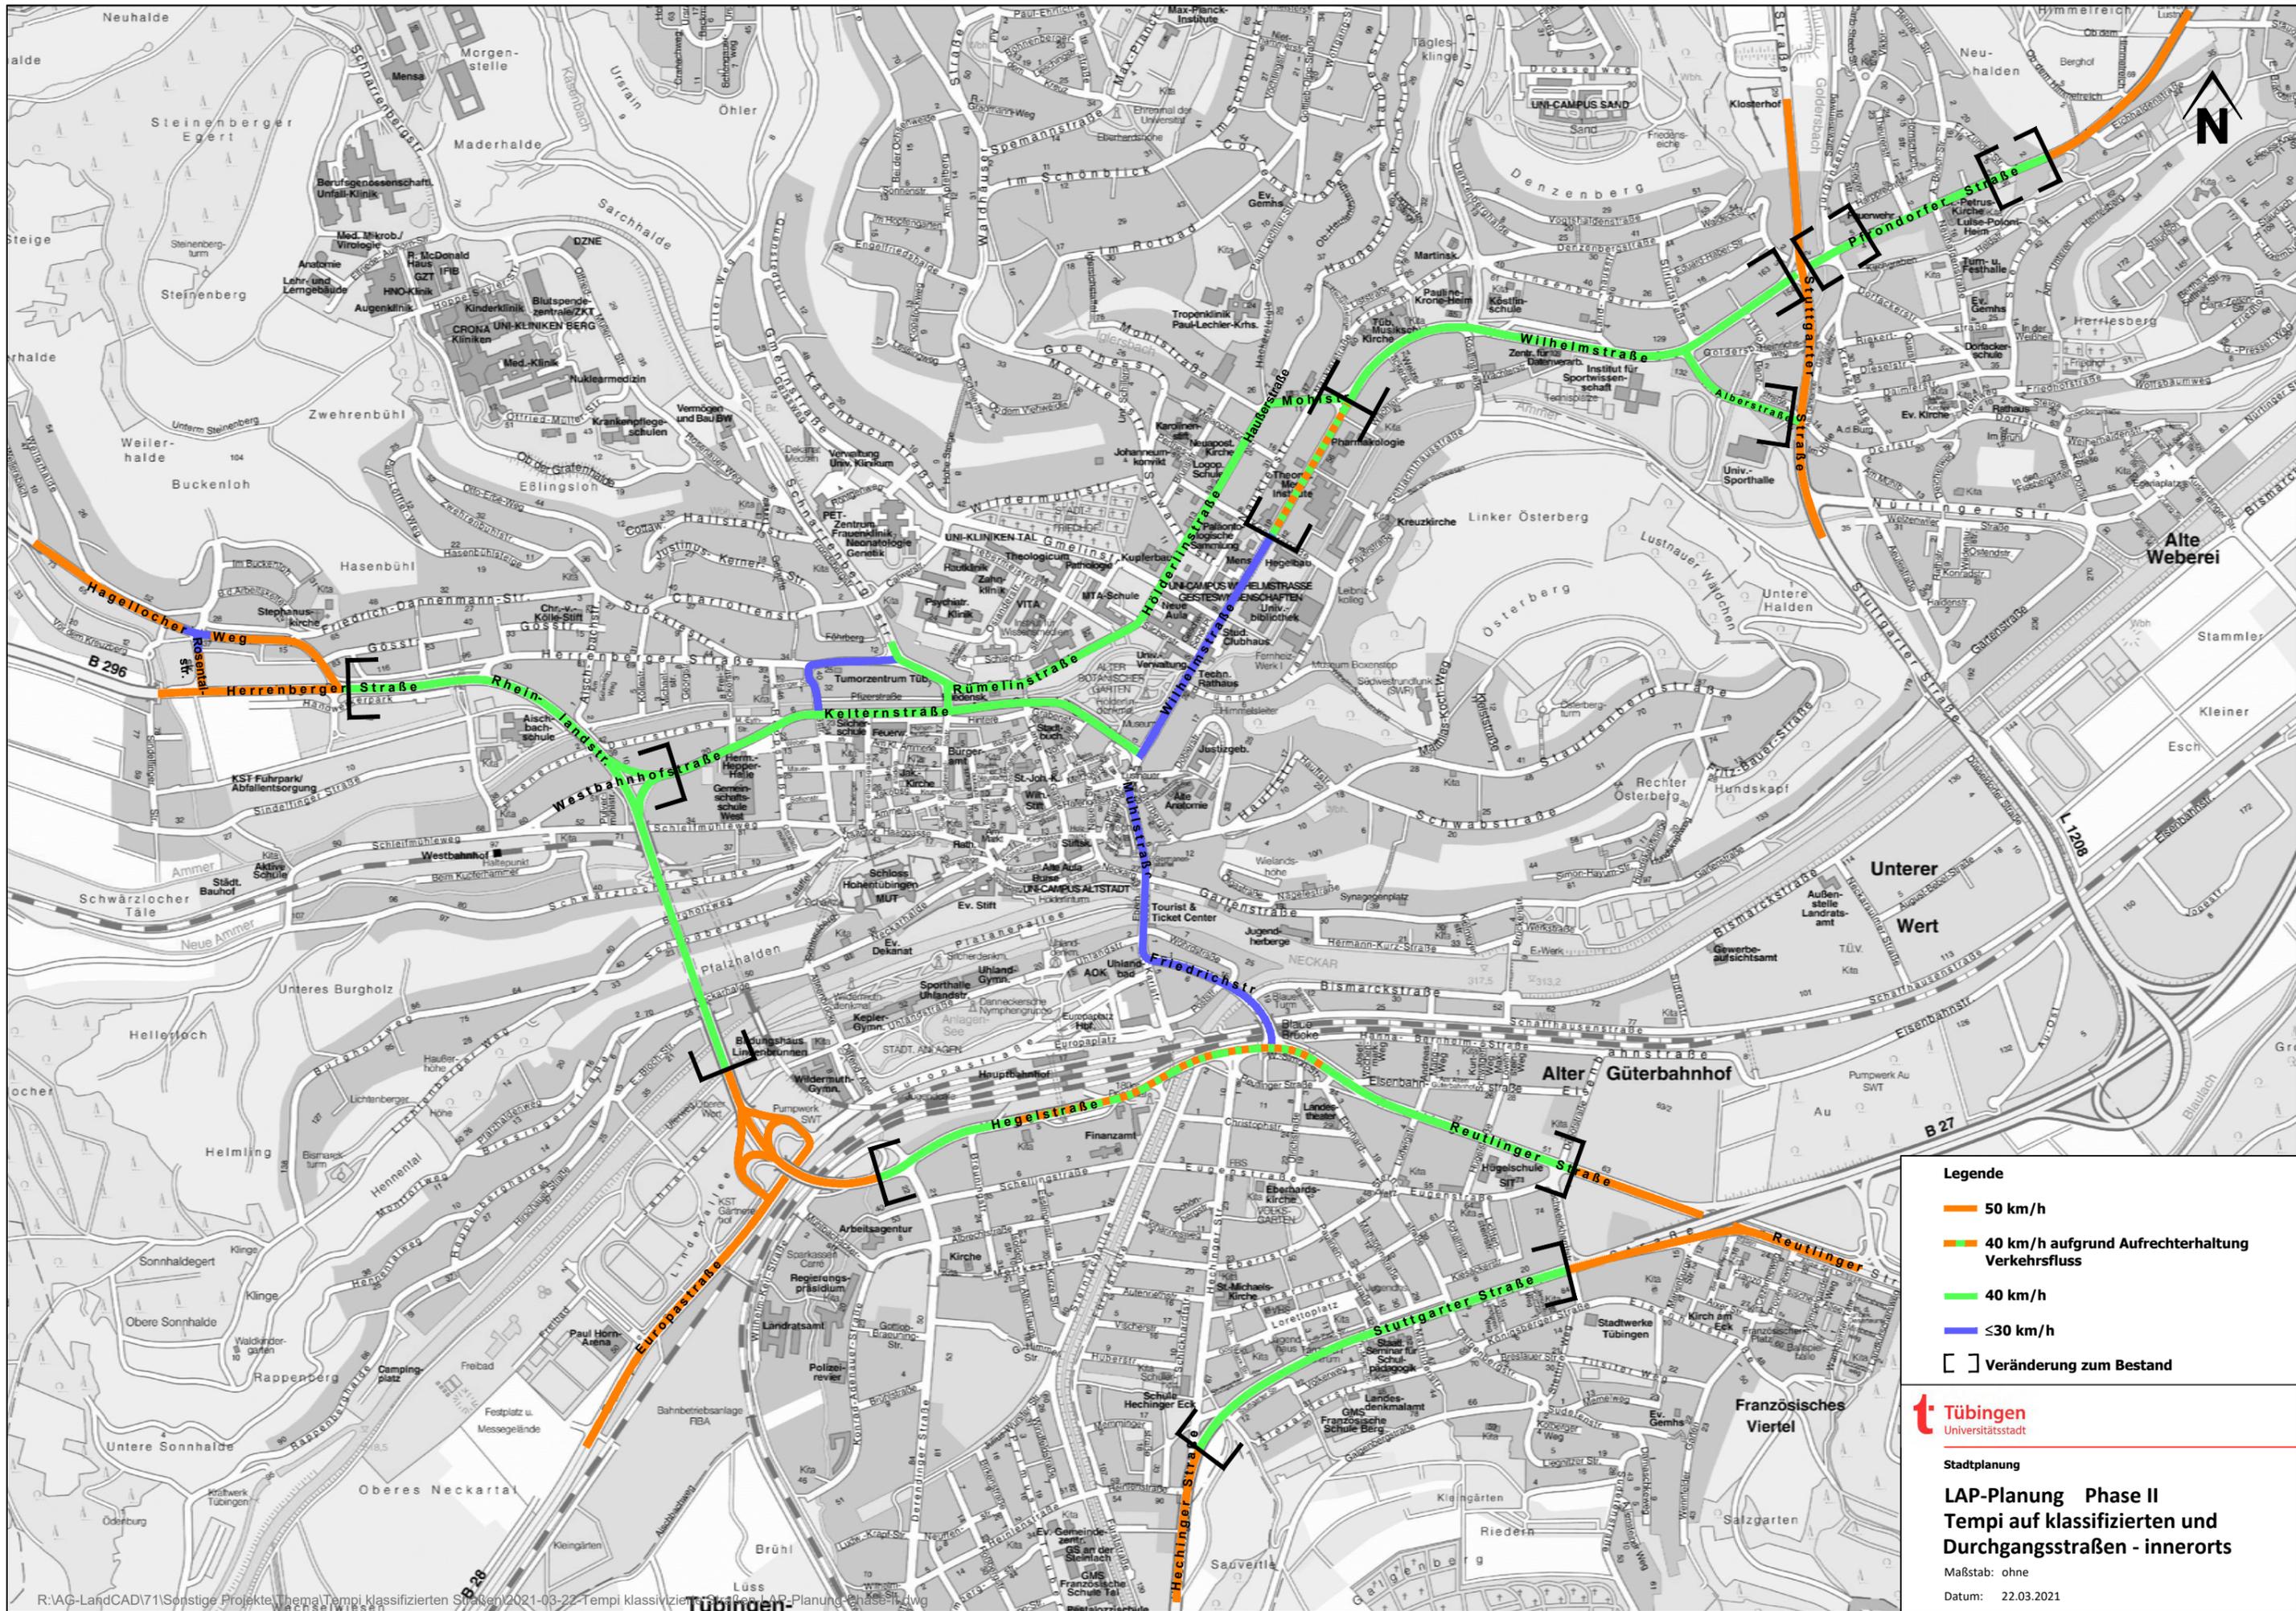

- Legende**
- 50 km/h
  - 40 km/h aufgrund Aufrechterhaltung Verkehrsfluss
  - 40 km/h
  - ≤30 km/h
  - Veränderung zum Bestand

**Tübingen**  
 Universitätsstadt

Stadtplanung

**LAP-Planung Phase II**  
**Tempi auf klassifizierten und**  
**Durchgangstraßen - innerorts**

Maßstab: ohne

Datum: 22.03.2021